

nome progetto:

Villoresi 01



 



contratto n°:
DETERMINA DIRIGENZIALE
n° 76/2009
RACCOLTA GENERALE
n° 5911/2009


POSA INFRASTRUTTURA TELEMATICA
IN FIBRA OTTICA
Da : BUSTO GAROLFO POZZ. 125x80 ESISTENTE
DELLA C.M.M.
a : VILLANOVA POZZ. 26



LEGENDA di POSA		
POZZETTO Dim. 450X450 mm (Canale Vileorsi)	POZZETTO SINGOLO Dim. 700X900 mm	POZZETTO DOPPIO Dim. 800X1250 mm
		

Canalina Fe

● CHIUSINO FOGNOLO

-  GIUNTO DI LINEA NUOVO
-  GIUNTO DIRAMATO NUOVO
-  GIUNTO DI LINEA ESISTENTE
-  GIUNTO DIRAMATO ESISTENTE
-  SCORTA
-  TELAIO TERMINAZIONE

Redazione RADICE	Verifica MANTI	Approvazione DEGIORG
Data 19/01/2021	ED. 01	rev.00
SCALA: 1:1000		TAV.4
approvazione Provincia		
C. MASSARI		

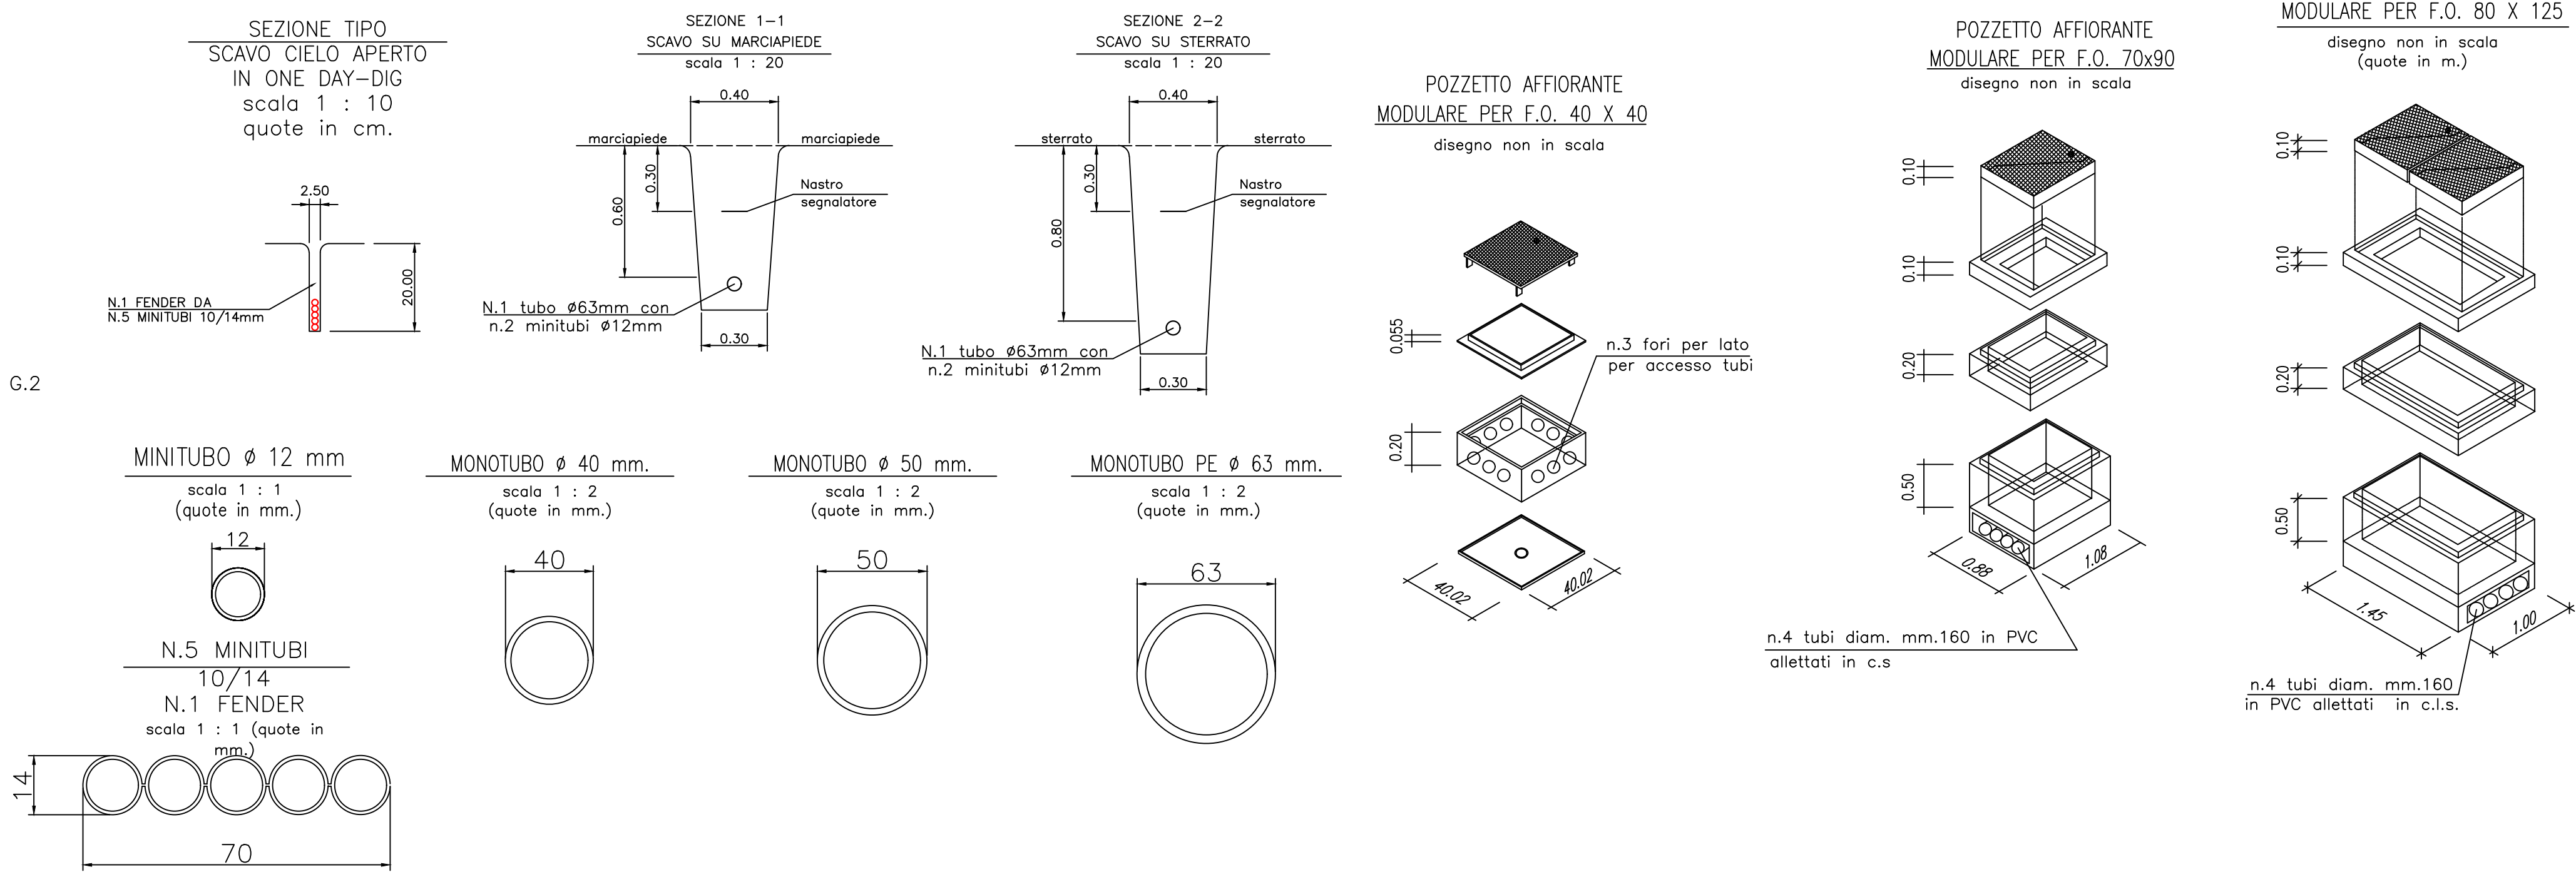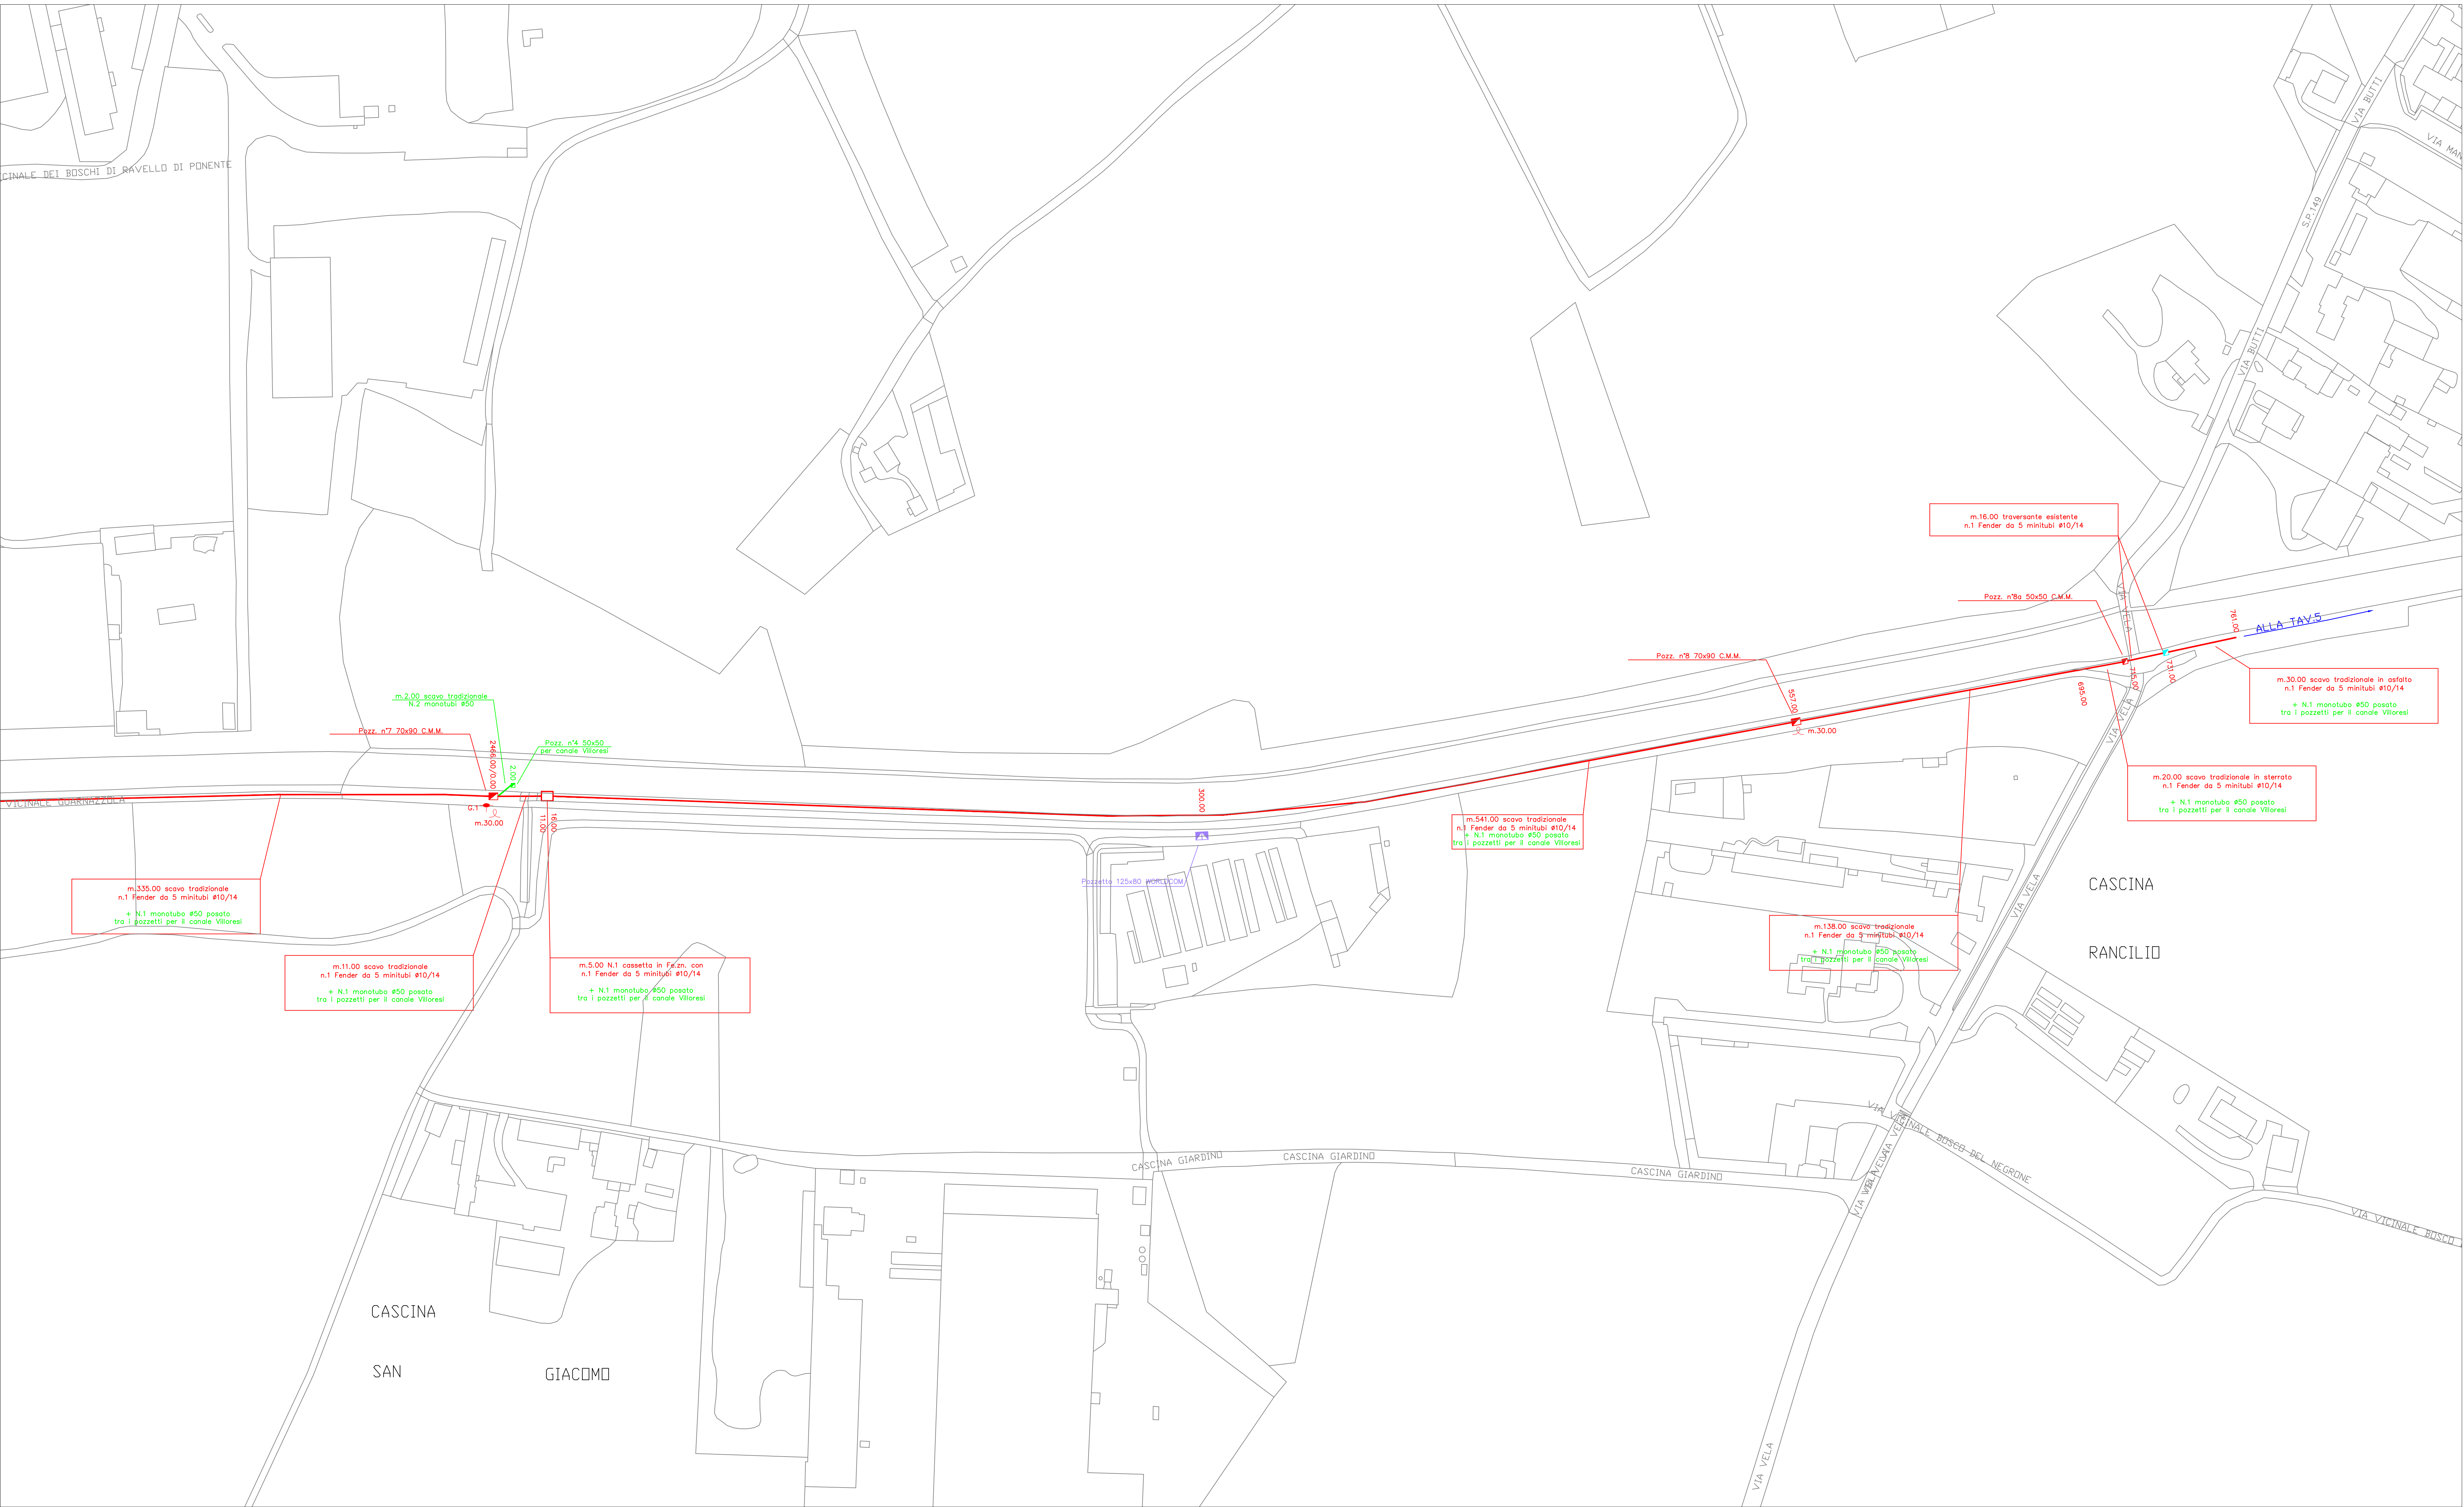

MISURE PARZIALI	m.11.00 scavo tradizionale n.1 Fender da 5 minuti	m.5.00 N.1 cassetto in f.p.zn. con n.1 Fender da 5 minuti	m.541.00 scavo tradizionale n.1 Fender da 5 minuti	m.138.00 scavo tradizionale n.1 Fender da 5 minuti	m.20.00 scavo tradizionale in sterato n.1 Fender da 5 minuti	m.16.00 traversante apilante n.1 Fender da 5 minuti	m.30.00 scavo tradizionale in asfalto n.1 Fender da 5 minuti
INFRASTRUTTURA							
ENTE/PROPRIETARIO							