



nome progetto:

Villoresi 01

contratto n°:
DETERMINA DIRIGENZIALE
n° 76/2009
RACCOLTA GENERALE
n° 5911/2009

POSA INFRASTRUTTURA TELEMATICA
IN FIBRA OTTICA
Da : BUSTO GAROLFO POZZ. 125x80 ESISTENTE
DELLA PROVINCIA DI MILANO
a : VILLANOVA Pozz. 26

POZZETTO Dim. 450X450 mm (Canale Villoresi)	POZZETTO SINGOLO Dim. 700X900 mm	POZZETTO DOPPIO Dim. 800X1250 mm


















● CHIUSINO FOGNOLO

- GIUNTO DI LINEA NUOVO
- GIUNTO DIRAMATO NUOVO
- GIUNTO DI LINEA ESISTENTE
- GIUNTO DIRAMATO ESISTENTE
- SCORTA
- TELAIO TERMINAZIONE



Redazione RADICE	Verifica MANTI	Approvazione DEGIORGI
Data 19/01/2021	ED. 01	rev.00

Approvazione Provincia

C. MASSARI

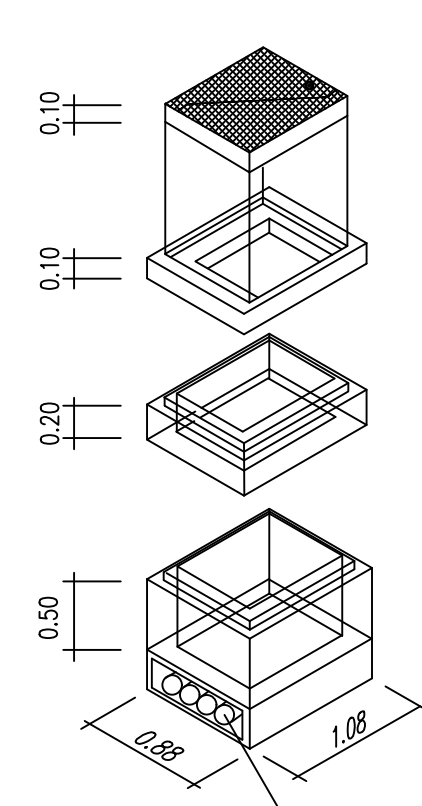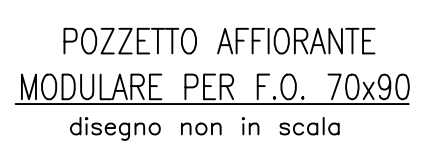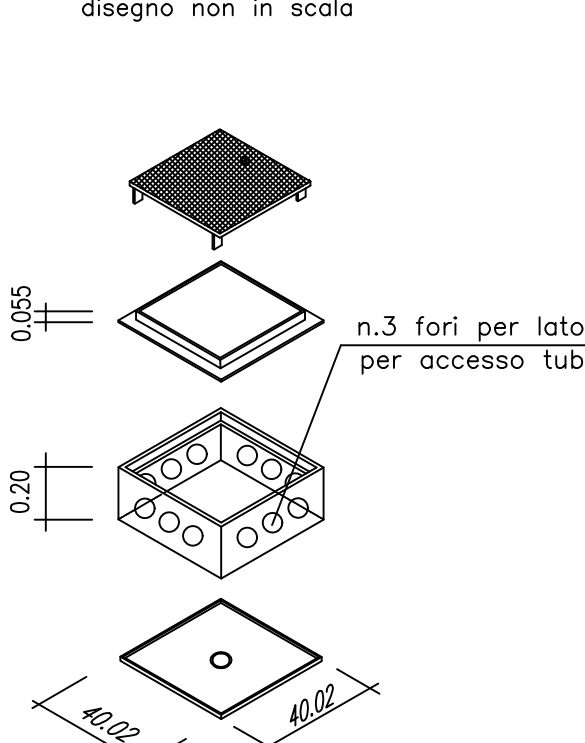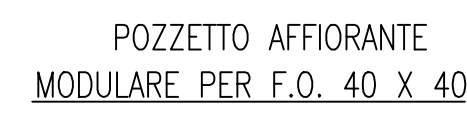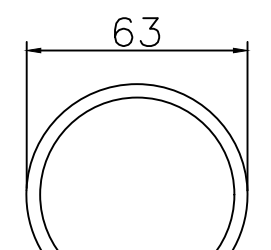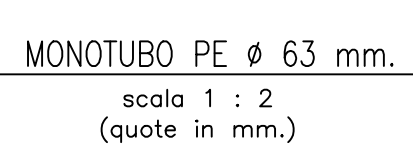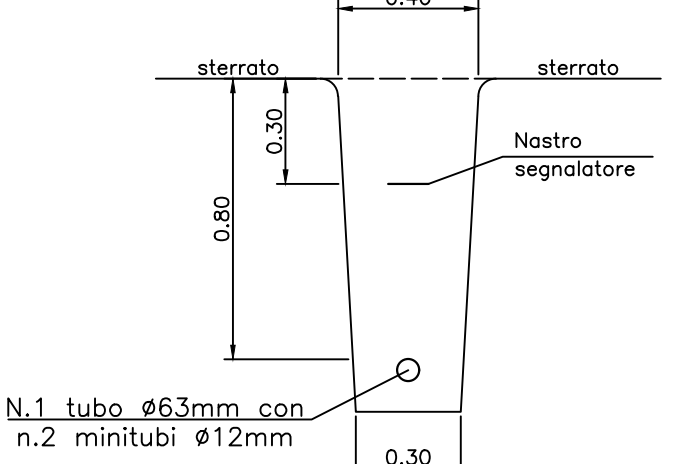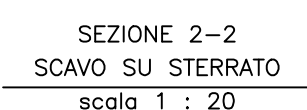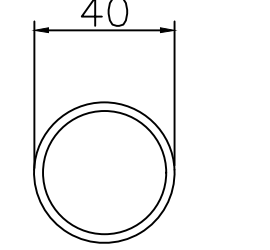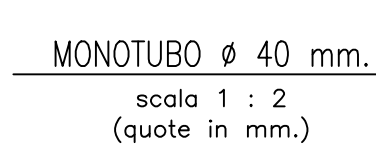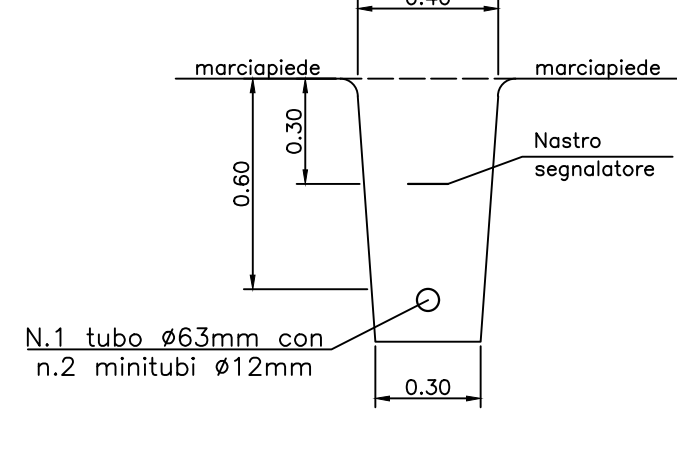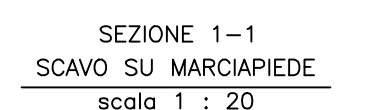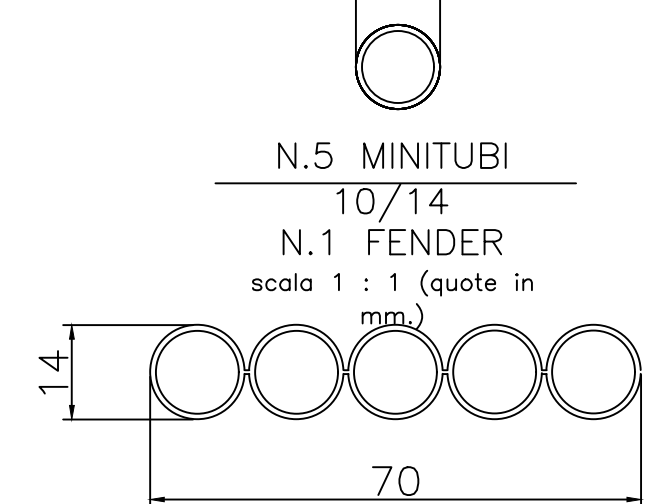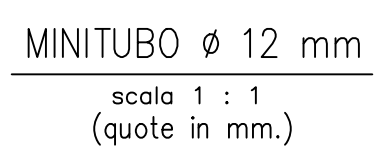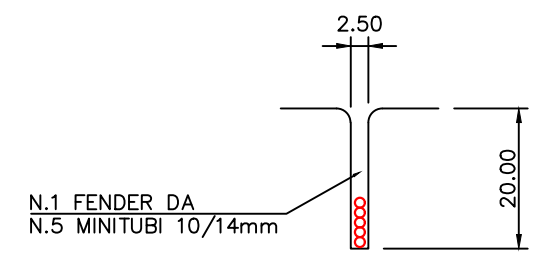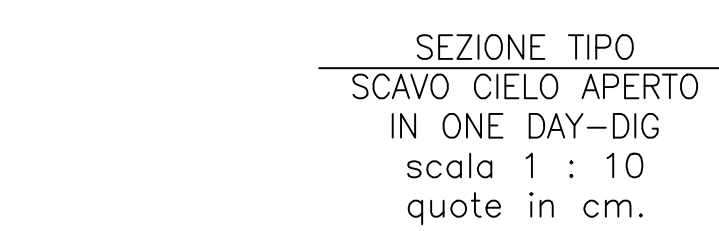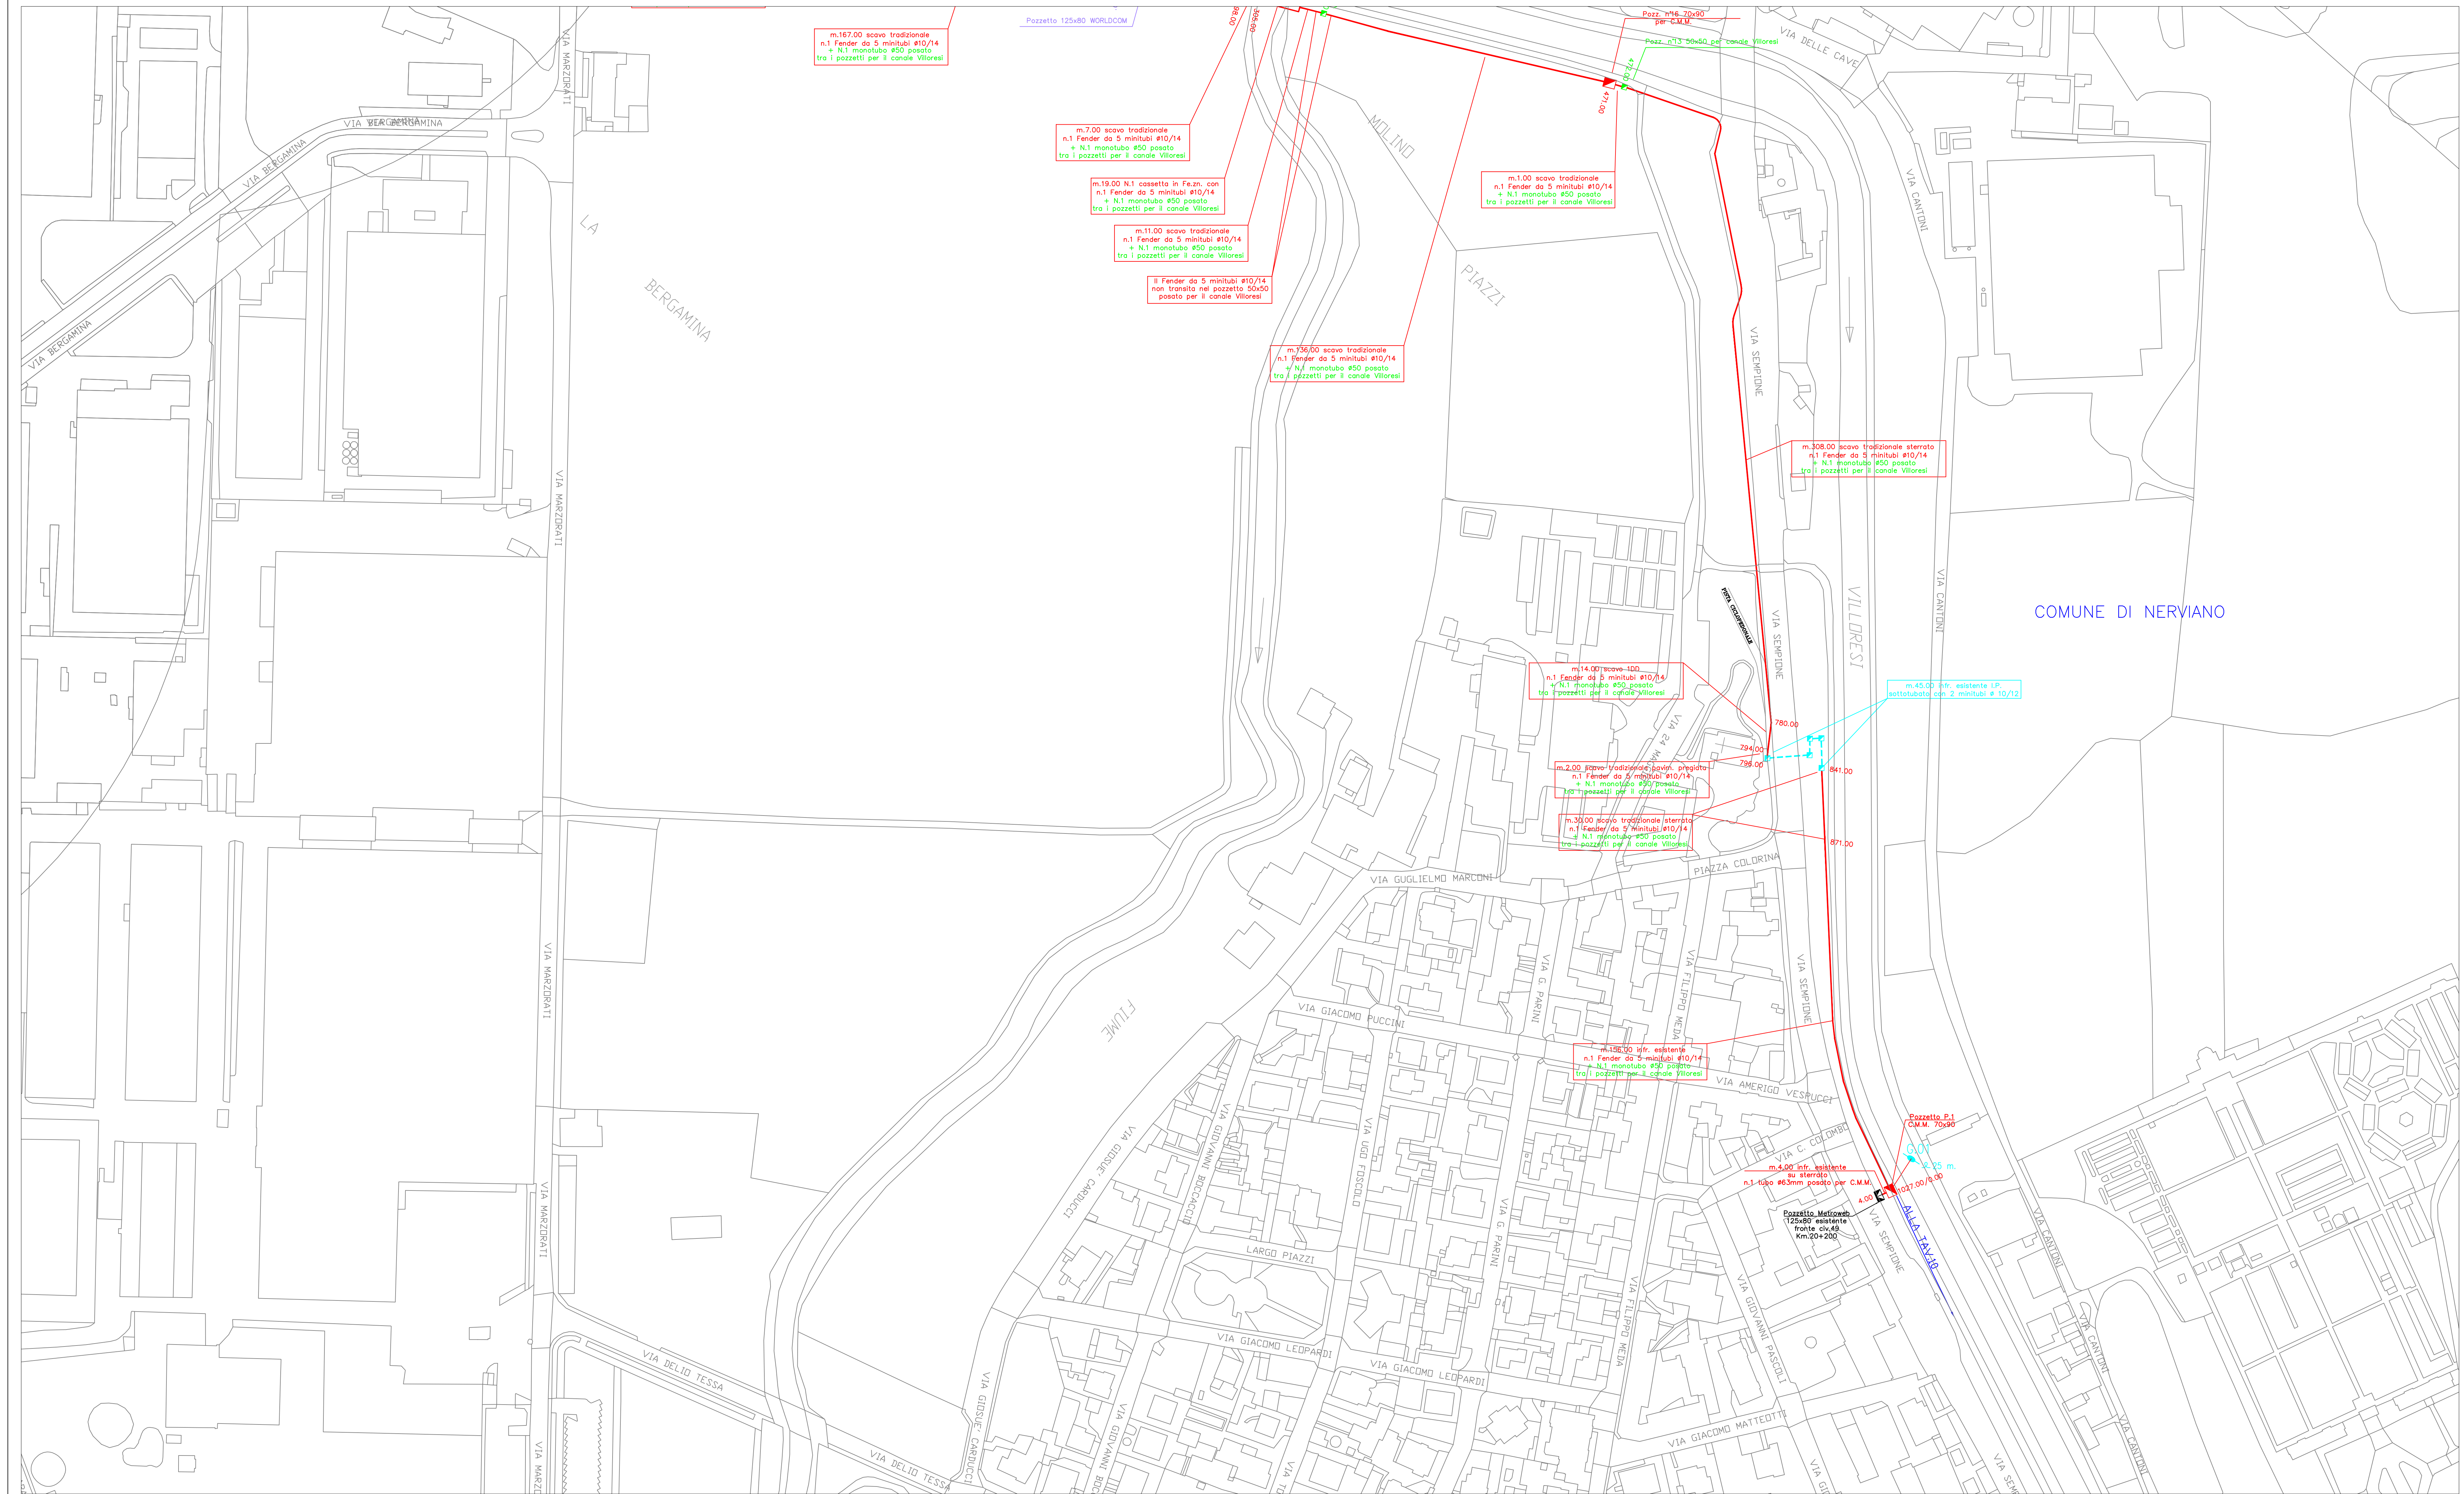

n.4 tubi diam. mm.160 in PVC

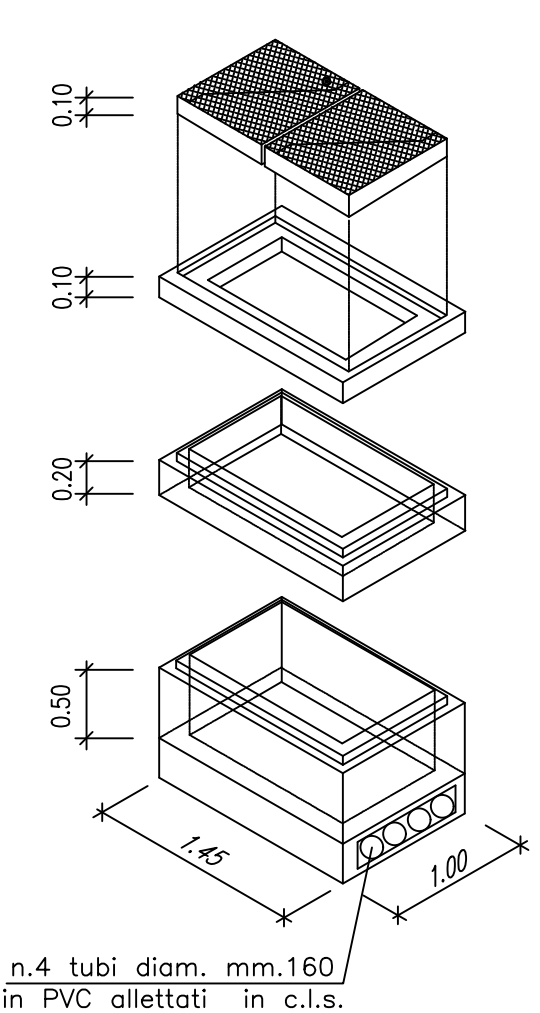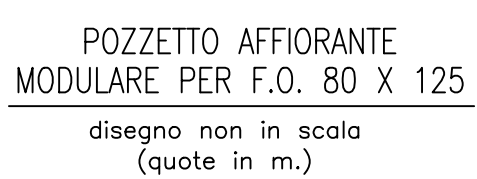

n.4 tubi diam. mm.160
in PVC allettati in c.l.s.

MISURE PARZIALI	m.14.00	m.2.00	m.45.00	m.30.00	m.156.00	m.4.00
INFRASTRUTTURA	m.14.00 scavo 100 n.1 Fender da 5 minuti @10/14	scavo trincee posm. pregiato n.1 Fender da 5 minuti @10/14	inf. trincee LP sottotetto con 2 m. @10/12	scavo trincee sterato n.1 Fender da 5 minuti @10/14	inf. esistente n.1 Fender da 5 minuti @10/14	inf. esistente su sterato n.1 tubo 453mm posato per C.M.M.
ENTE/PROPRIETARIO	COMUNE DI NERANO					