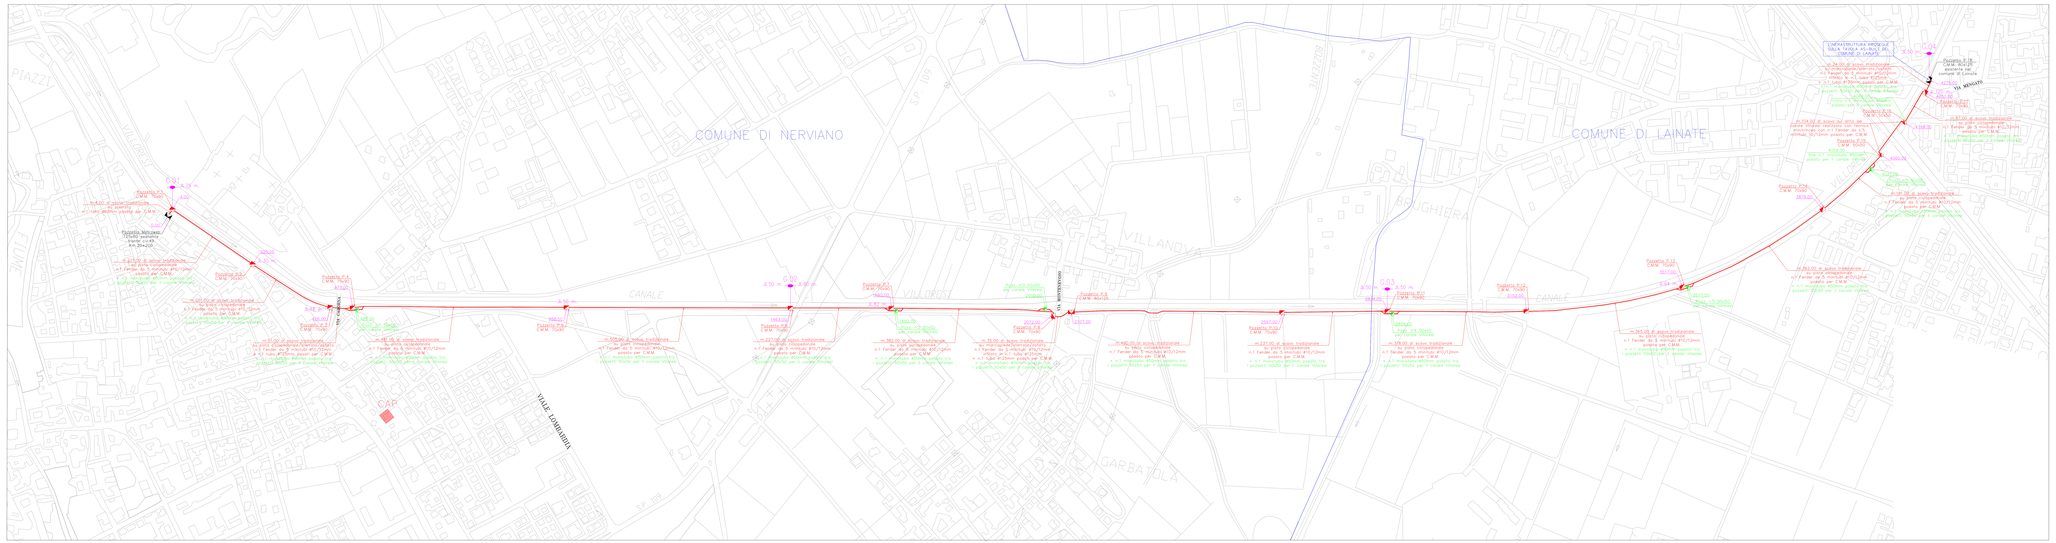
COMUNE DI NERVIANO
COMUNE DI LAINATE
VIA MONTEGRAPPA
VIA MONTEGRAPPA
VIA MONTEGRAPPA